

KERG: 270 /2006
Obręb: 6

SKALA 1:500

MAPA POMIARU POWYKONAWCZEGO PRZYŁĄCZA GAZOWEGO

ŚWINOUJŚCIE UL. CHROBREGO
Sporządzona na kopii mapy zasadniczej
Sekcja 330.222.0611

PRZEBIEG UZBROJENIA PODZIEMNEGO UWIDOCZNIONY NA NINIEJSZEJ MAPIE
WYKONANY JEST ZGODNIE Z ZUDP NR 51/2004

Investor:
WIELKOPOLSKA SPÓŁKA GAZOWNICZA
ul. TAMA POMORZAŃSKA 26
SZCZECIN

Świnoujście 2006.06.09

BIURO GEODETY MIASTA W ŚWINOUJŚCIU
Miejski Ośrodek Dokumentacji Geodezyjnej
Kartograficznej

Wyelektrowane na mniejszym skali mapie uzbrojenia
sieci zostały zinventaryzowane, a dokumenty powstałe
w wyniku inwentaryzacji przyleto do państwowego
zasobu geodezyjnego i kartograficznego

0.9.CZE.2006

Sieć uzbrojenia została zlokalizowana zgodnie z
dokumentacją lokalizacyjną uzbrojenia w osi

0.9.CZE.2006

0.9.CZE.2006


0.9.CZE.2006

GEODETA UPRAWNIONY
Jerzy Sokolik
Nr uprawnień 17010

PRACOWNIA GEODEZYJNA
Jerzy Sokolik
ul. Mieszka I 6, 72-600 Świnoujście
tel. 321 45 06
NIP:855-138-17-23

Informacja dotycząca zgodności projektu z inwentaryzacją powykonawczą
 - przyłącze gazowe
 Obiekt: Świnoujście ul. Chrobrego
 dokumentacja - projekt budowlany
 projektant - Dorota Stasiak
 inwestor - ZG Szczecin
 wykonawca - „ATEL” Szczecin
 ZUD - 61/2004
 Stwierdzono zgodność z projektem.

nic 315 PE = 72.50 mb
 SICG: 100 PE = 32.57 mb
 nic P 63 PE = 10.50 mb

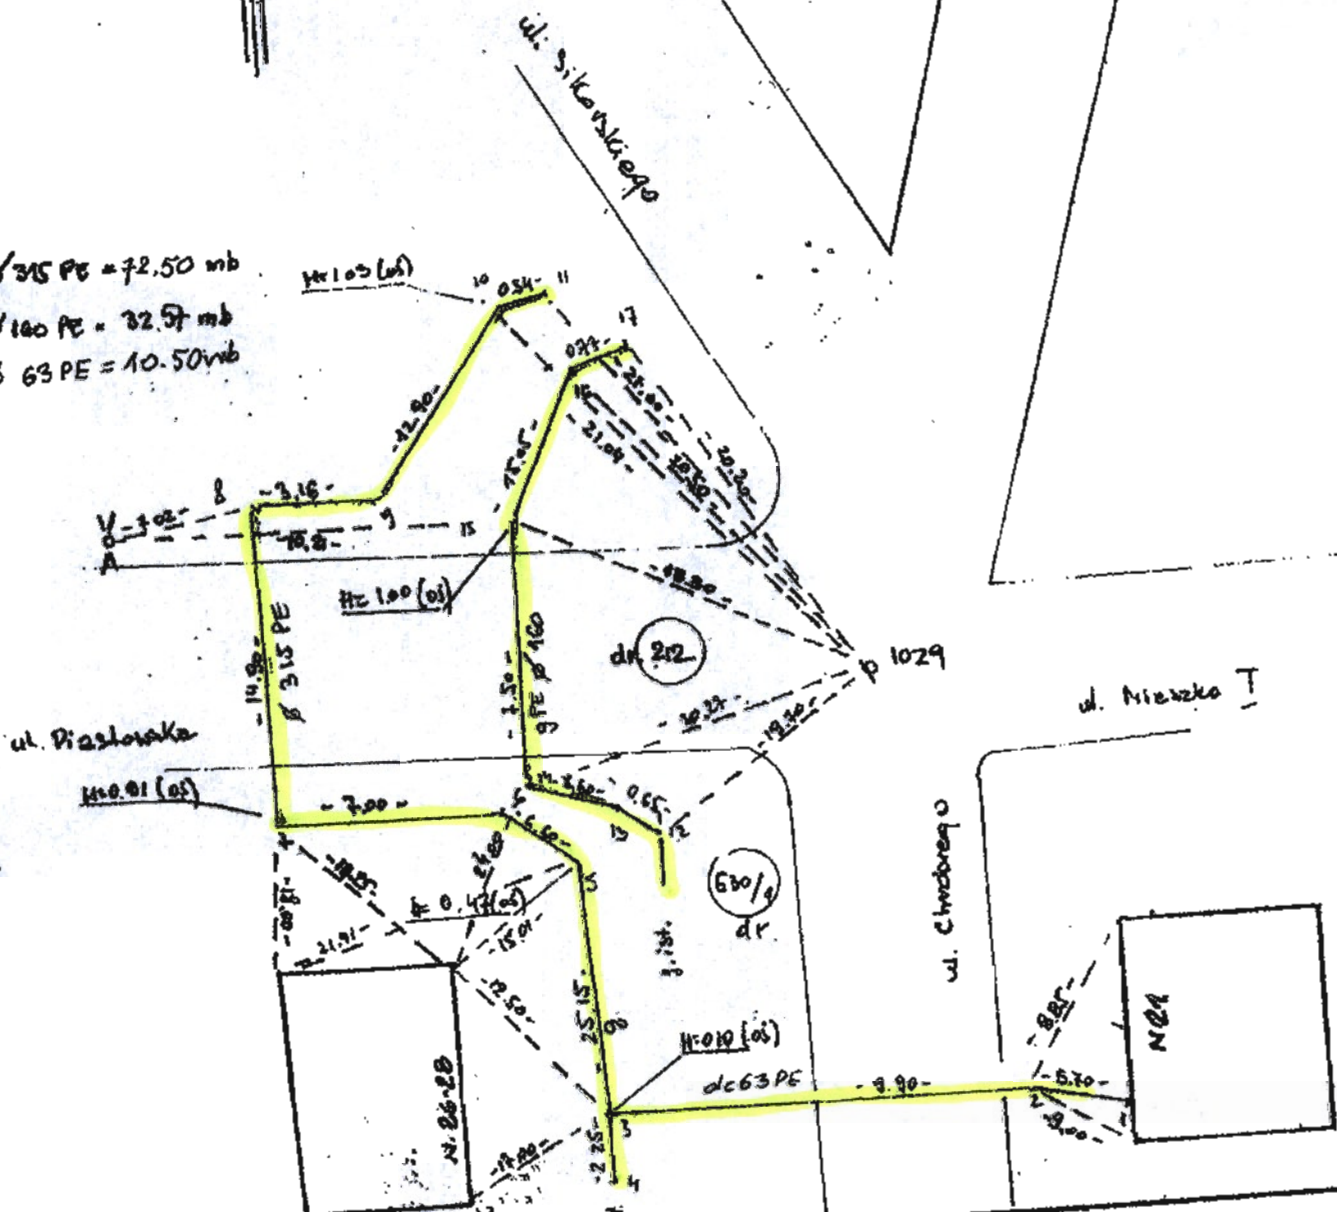

Nazwa lub symbol obiektu		Swinoujście ul. B. Chrobrego		Rodzaj pracy		Inwentaryzacja	
Forma Nr	Data	Kontrola / Data (opis)		Pracownia		PRACOWNIA GEODEZYJNA	
Podpis	26.05.06	Jerzy Sokolik		Wojciech Wójcicki		Jerzy Sokolik	
Skontrol	30.05.06	GEODEZYJNA		Miejsce		ul. Niezako I 6, 72-600 Świnoujście	
Wycena	30.05.06	Nr inwentaryzacji		Obszar		tel. 321 45 86	
Sprzedaż	30.05.06	Jerzy Sokolik		Forma bud.		NIP: 855-138-17-23	
				Klasyfikacja		KERG 370/2006	
				Lp. rob.		1	
				Słuch. pracy		330.222.0611	
				Numeracja Nr			