


ZAKŁADNIK w 2.1. do SIWZ NO.DG. LPA.1.2013
C.D.

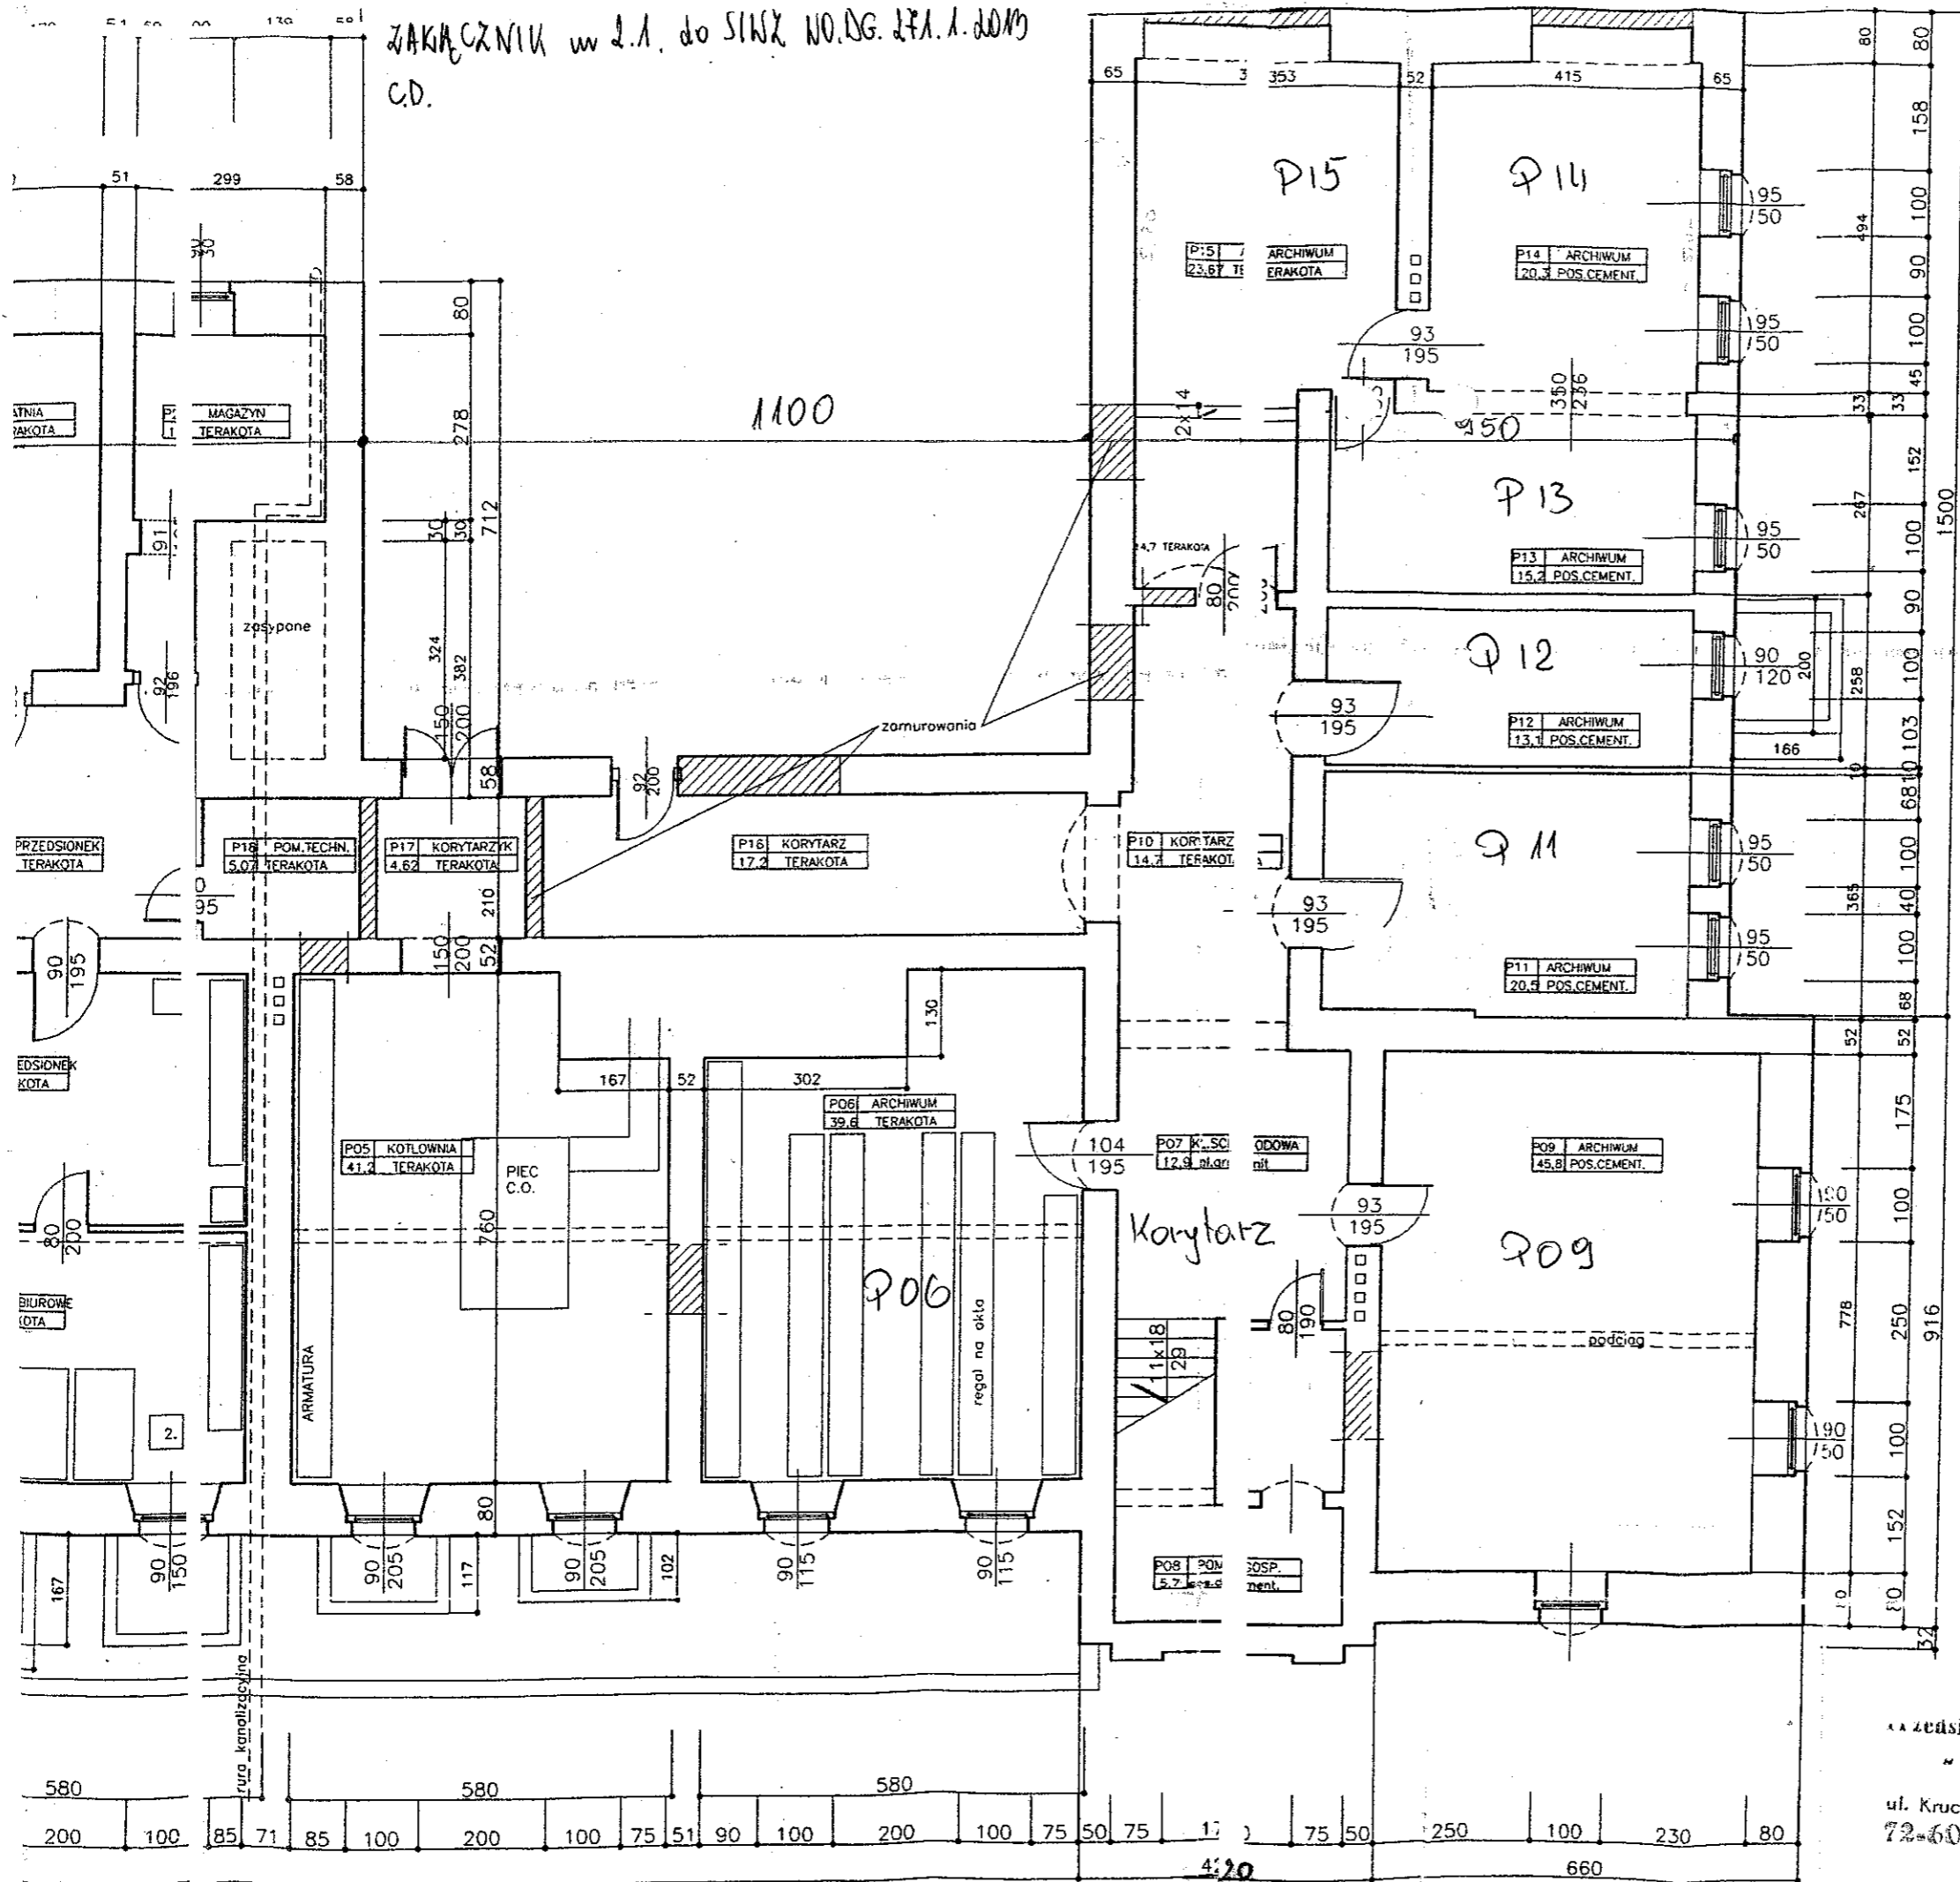

INWENTARYZACJA POWYKONAWCZA REMONTU I ADAPTACJI
BUDYNKU KOSZAROWEGO NA SIEDZIBĘ URZĘDU MIEJSKIEGO
ul. Wojska Polskiego 1/5 - Świnoujście
RZUT PIWNIC

TEMAT
ADRES
RYSUNEK

PROJEKTANT :
1. ARCHITECTURA:
Teresa Majewska
mgr inż. arch.
upr. nr 282/Sz/88
T.M.
Teresa Majewska
mgr inż. arch.
upr. nr 282/Sz/88


lipiec
1997r.

SKALA
1: 100

RYS. NR.

z przedsiębiorstwa Projektowe
"BUD-RYS"
spółka z o. o.
ul. Kruczkowskiego 20, tel. 45-61
72-600 8 115010

ZAKŁĄCZNIK w z. l. do SIWZ NO. DG. ZPA. 1. 2013
C.D.

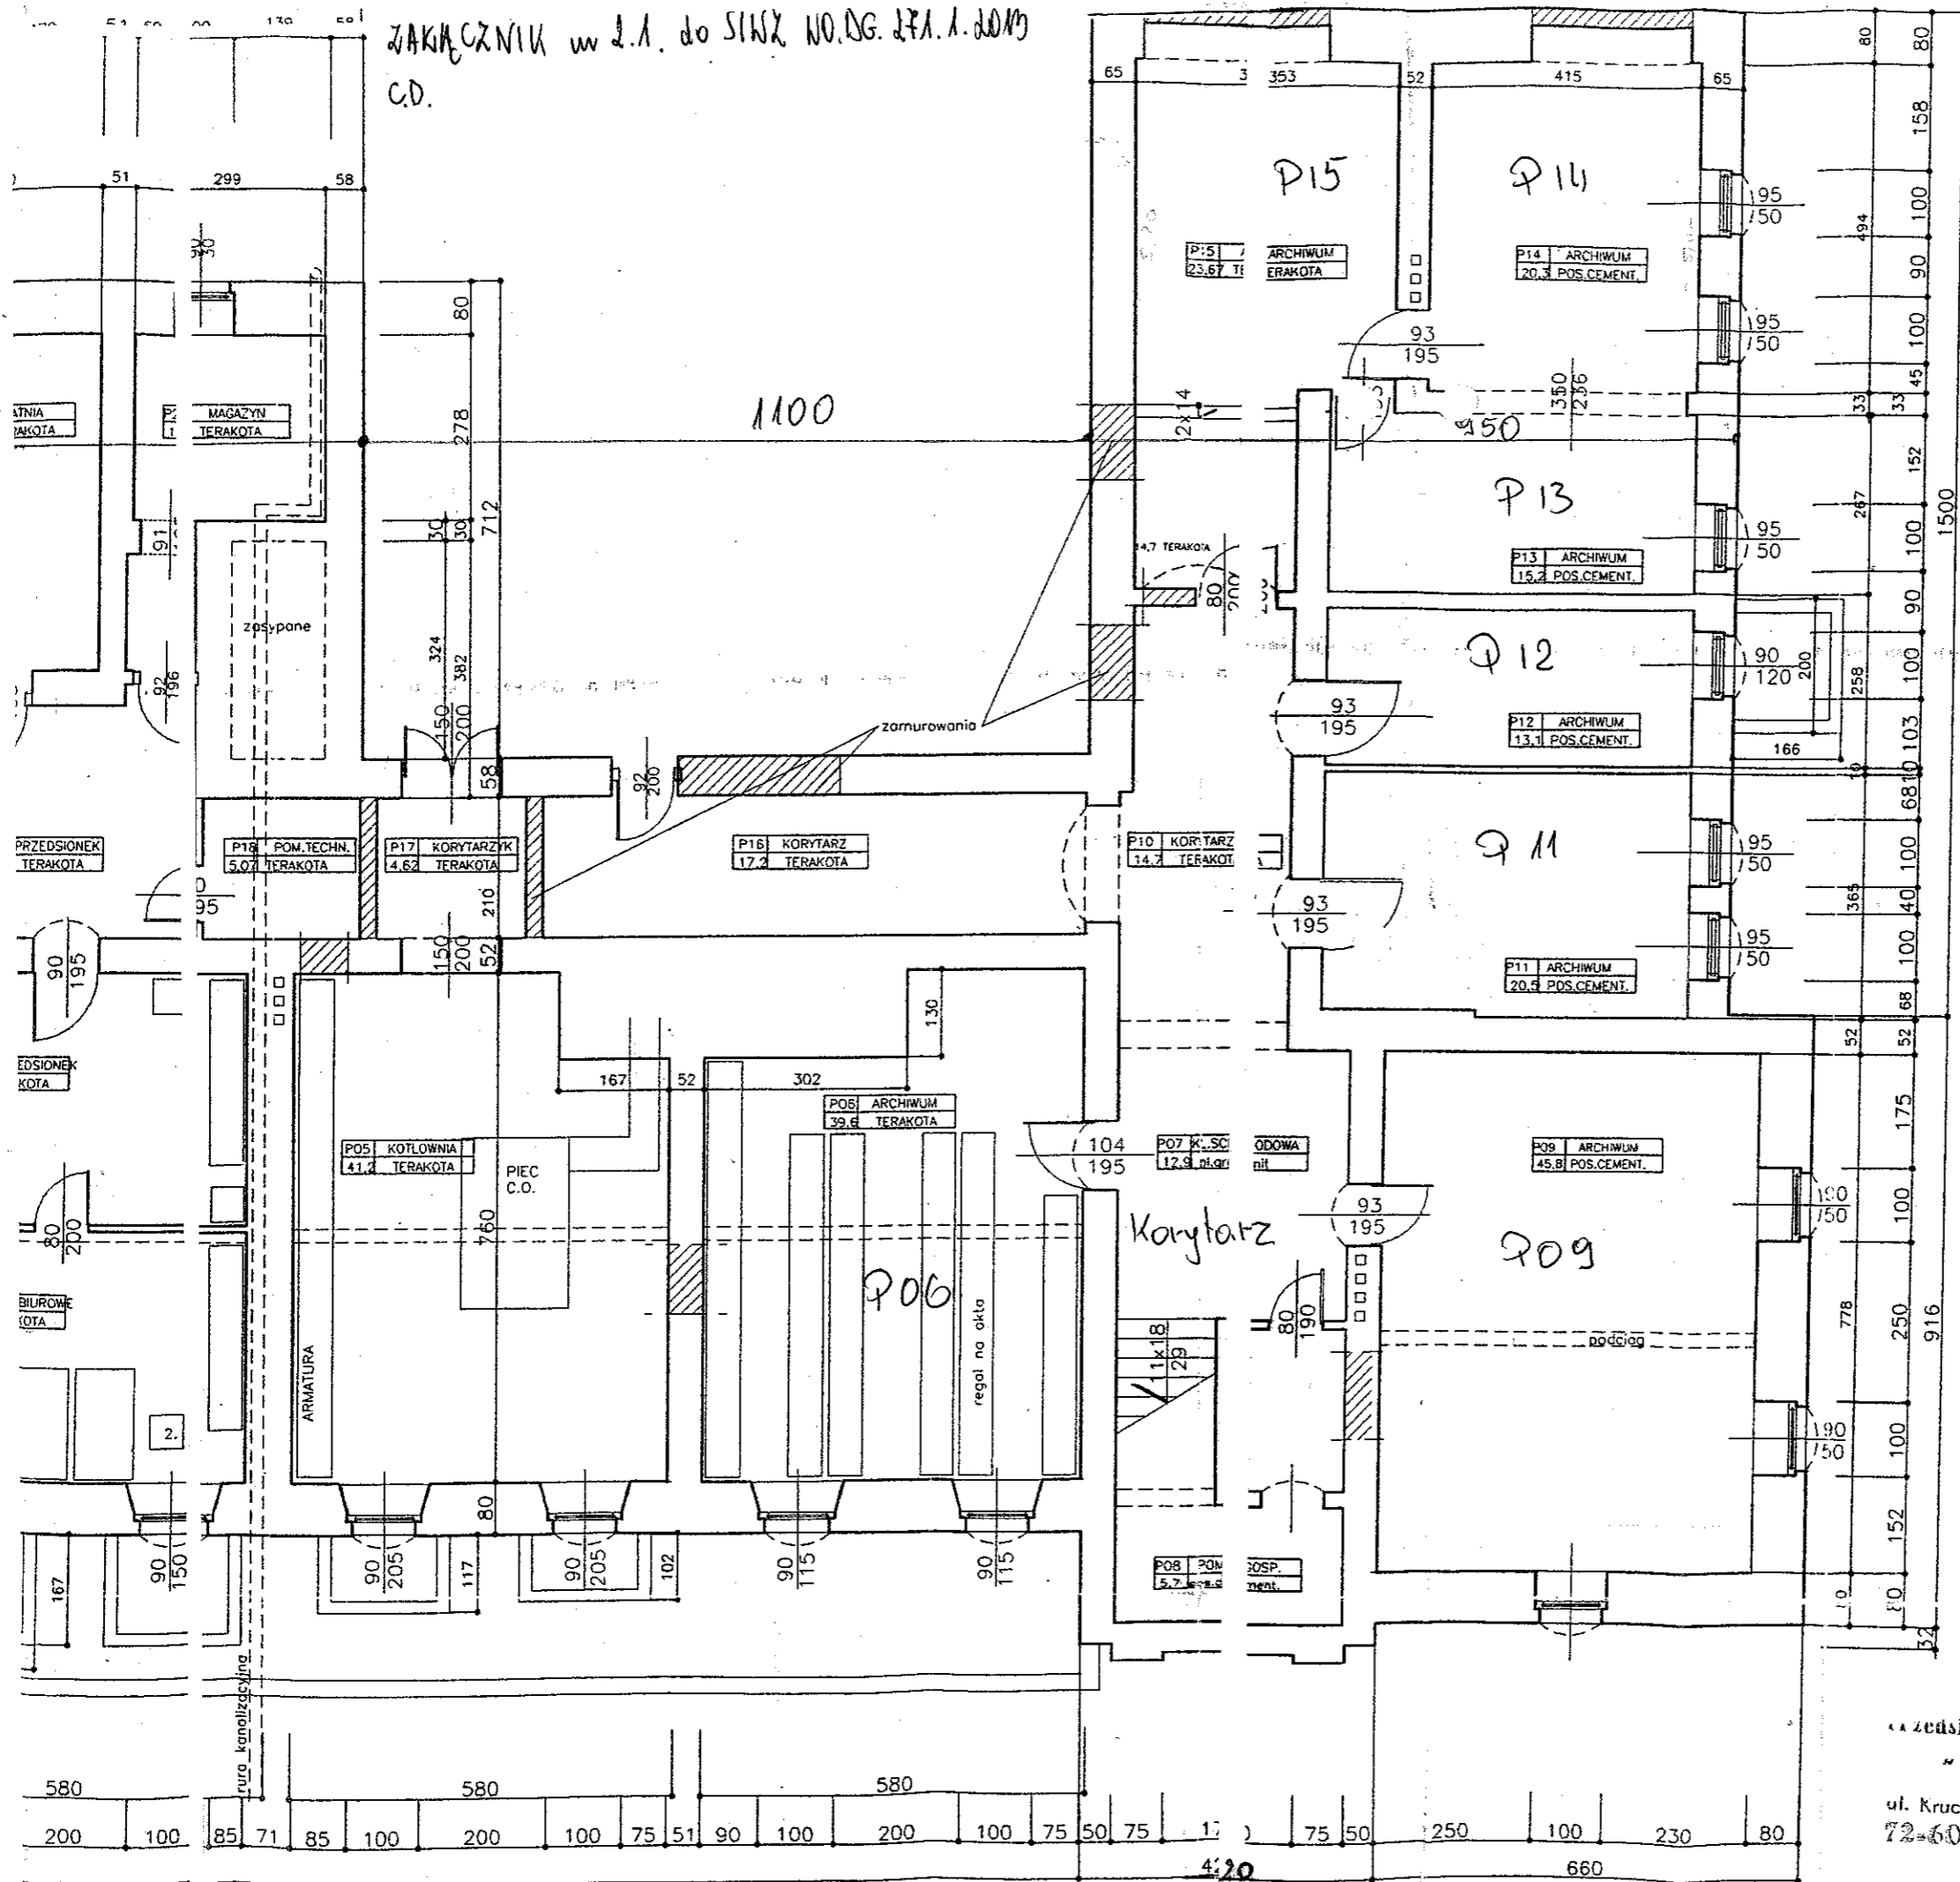

INWENTARYZACJA POWYKONAWCZA REMONTU I ADAPTACJI
BUDYNKU KOSZAROWEGO NA SIEDZIBĘ URZĘDU MIEJSKIEGO
ul. Wojska Polskiego 1/5 - Świnoujście
RZUT PIWNIC

TEMAT
ADRES
RYSUNEK

PROJEKTANT :
I. ARCHITEKTURA:
Teresa Majewska
mgr inż. arch.
upr. nr 282/Sz/88

lipiec
1997r.

SKALA
1: 100

RYS. NR.

zadsiębiorstwo Projektowe
"BUD-RYS"
spółka z o. o.
ul. Kruczkowskiego 20, tel. 45-61
72-600 8