


# MAPA DO CELÓW PROJEKTOWYCH

<b>OBIEKT:</b> Gmina/miasto: Świnoujście ul. Konradmirała Włodzimierza Steyera 15 Jednostka ewidencyjna: 326301_1 Świnoujście Obręb ewidencyjny: 326301_1 Świnoujście 0010, Świnoujście 10 dz. 428/6	geo bud s.c. Usługi Geodezyjne i Kartograficzne ul. Wojska Polskiego 1/19 72-600 Świnoujście REGON: 810137462 tel. 91 321 23 84 601 54 16 58 biuro@geobud.net
SKALA 1:500 Układ współrzędnych: "2000" Poziom odniesienia wysokości: Kronstadt	Nazwa jednostki wykonawstwa geodezyjnego
Kierownik roboty: mgr inż. Mirosław Skorupka upr.nr 9678 zakres 1, 2, 4 imię i nazwisko nr - zakres uprawnień	Wykonano w ramach roboty geodezyjnej: BGM.6642.293.2019
Mapę do celów projektowych sporządzono przy wykorzystaniu: 1. mapy zasadniczej w skali 1:500 sekcje: 5.210.14.04.2.2 5.211.14.24.4.4 2. zbioru danych GESUT 3. pomiary zieleni wysokiej i pomników przyrody oraz pomiaru innych obiektów wskazanych przez projektanta. 4. opracowanych geodezyjnych elementów planu zagospodarowania przestrzennego (linie rozgraniczające, linie regulacyjne, osie ulic)	W zakresie opracowania znajdują się punkty osnowy geodezyjnej nr: brak podlegające ochronie na podst. Art. 15, art. 48 ust. 1 pkt 3 ustawy Prawo geodezyjne i kartograficzne Informacje o służebnościach gruntowych: nie badano
Na mapie do celów projektowych wykazano następujące uzgodnione przez ZUDP projekty sieci uzbrojenia terenu: brak	Granice i Nr działek ewidencyjnych według danych: MODGIK w Świnoujściu z dnia 24.06.2019
Informacje dodatkowe: 1. zakres pomiaru. 2. Redakcja znaków zgodna z Rozporządzeniem MAiC z d. 02.11.2015r. (Dz.U. 2015, poz.2028) 3. Mapa nadaje się do celów projektowych w zakresie pomiaru. 4. Stopień kartometryczności mapy do celów projektowych jest zgodny z Rozporządzeniem MSWiA z dn. 09.11.2011r. (Dz.U. 2011, nr 263, poz. 1572) (Podstawowa Mapa Kraju z 1998r.) 5. Wszystkie Irwale obiekty budowlane podlegają wyliczeniu przez jednostkę wykonawstwa geodezyjnego. 6. Nie wyklucza się istnienia w terenie również uzbrojenia o którym brak było informacji branżowych i nie zostało odnotowane w czasie inwentaryzacji geodezyjnej.	
Uzbrojenie opracowano na podstawie: 1. Pośredniego ustalenia przebiegu aparaturą elektromagnetyczną - z lilią A 2. Bezpośrednich pomiarów powykonawczych - bez lili W związku z tym w części 1 nie gwarantuje się kompletności a dokładność położenia uzbrojenia na mapie może być niższa od dokładności kartometrycznej mapy.	
Aktualność mapy do celów projektowych na dzień: 24.06.2019	Geodeta uprawniony: mgr inż. Mirosław Skorupka upr.9678 zakres 1, 2, 4 Kierownik jednostki wykonawstwa geodezyjnego

- 1) BERBERYS „GREEN CARPET
- 2) WYDMUCHRYCA PIASKOWA
- 3) TRAWNIK

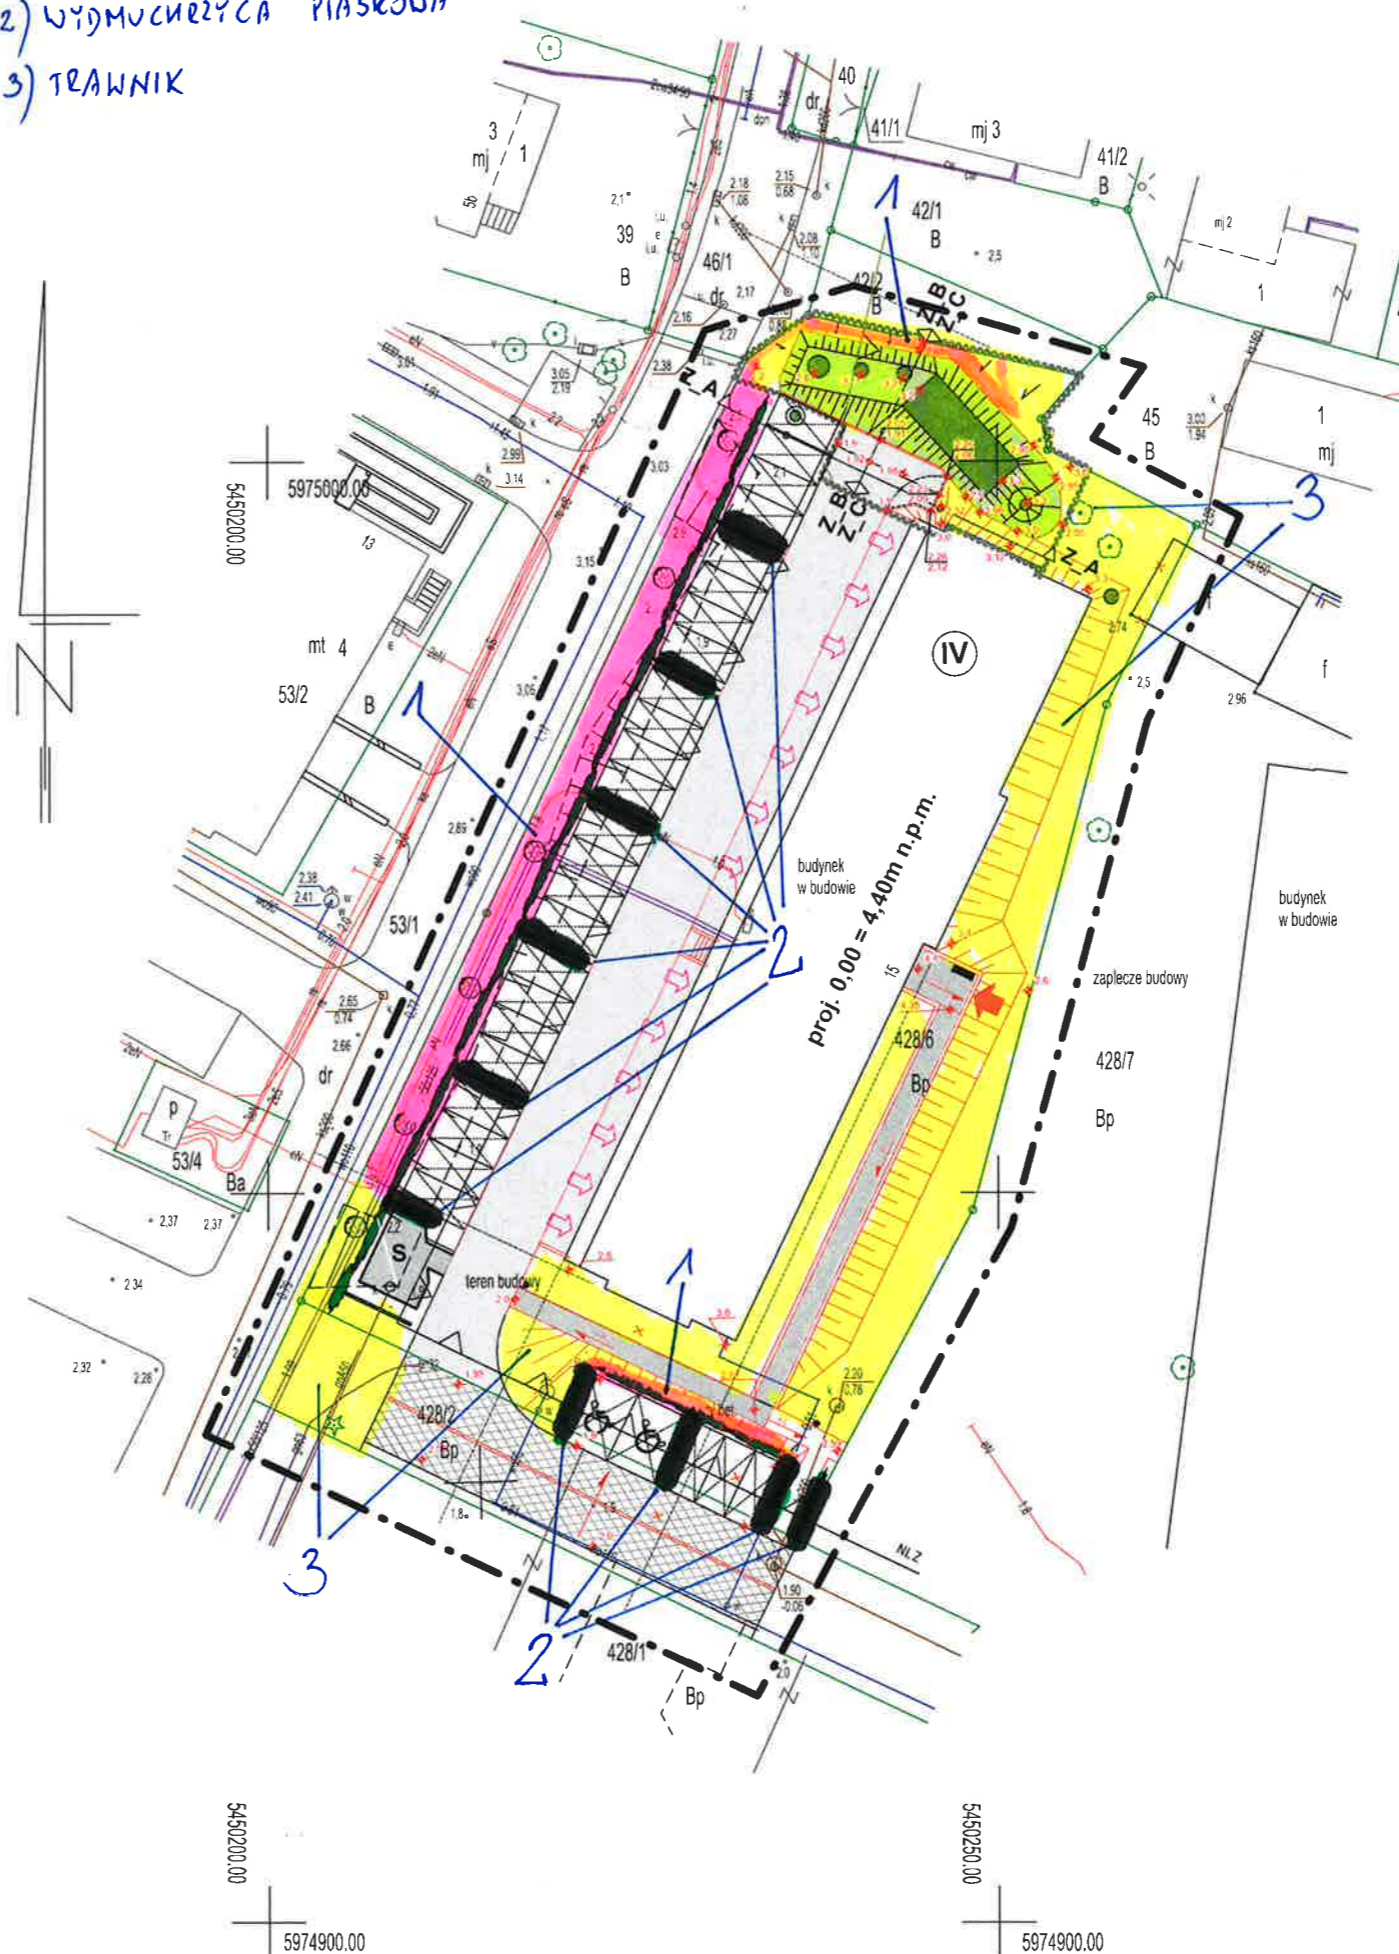

**LEGENDA**  
 Oznaczenia elementów zagospodarowania w zakresie projektowanych zmian (oznaczenia terenu nie ulegającym zmianie wg pierwotnego projektu zagospodarowania terenu)

	Zakres opracowania geodezyjnego
	Zakres obszaru zmian projektu zamiennego
	Projektowany budynek komunalny (w budowie)
	Projektowane rzędne n.p.m.
	Obszar biologicznie czynny
	Skarpy - obszar biologicznie czynny - wzmocnienie skarp darnią
	Elementy systemu instalacji kanalizacji deszczowej - poza zakresem niniejszego opracowania
	Nawierzchnia dojazdu ażurowa betonowa
	Zmiana kształtu pieszojezdni wewnętrznej

PROJEKTANT: mgr inż. arch. Alicja Misztal

**IAMI**

BIURO ARCHITEKTONICZNE

**A.M. Biuro Architektoniczne**

**Alicja Misztal**

ul. Perłowa 19; 71-804Szczecin  
 adres e-mail: almisza@wp.pl; tel. 609643717

Nazwa i adres inwestycji:  
**Budowa budynku mieszkalnego wielorodzinnego komunalnego wraz z zewnętrznymi instalacjami: deszczową, kanalizacji sanitarnej, wodociągową, oświetleniową - na terenie dz. nr 428/6; przy ul. K.W. Steyera w Świnoujściu, obręb 0010 Świnoujście**

Tytuł rysunku  
**Plansza zagospodarowania terenu**

Faza projektu  
**Projekt zamienny zagospodarowania terenu**

Projektant:  
**mgr inż. arch. Alicja Misztal** Podpis  
 upr. nr 28/ZPOIA/OKK/2008  
 do proj. w specj. arch. b/o

Sprawdzający:  
**mgr inż. arch. Ewa Słynarska** Podpis  
 upr. nr 30/ZPOIA/OKK/2007  
 do proj. specj. arch. b/o

Skala rysunku  
**1:500**

Data  
**12.2019**

Nr arkusza  
**AZ.01.1**

**UWAGI:**  
 1. WSZYSTKIE MATERIAŁY UŻYTE DO BUDOWY POWINNY POSIADAĆ STOSOWNE ATESTY SANITARNE I POZAROWE DOPUSZCZAJĄCE STOSOWANIE ICH W BUDYNKACH MIESZKALNYCH.  
 2. WSZELKIE WYMIARY I RZĘDNE NALEŻY ZWERYFIKOWAĆ NA ETAPIE WYKONAWSTWA